

PROJEKT ZAMIENNY ZAGOSPODAROWANIA TERENU

DO PROJEKTU BUDOWLANEGO DOMU MIESZKALNEGO
JADNORODZINNEGO WG " Z 50 A " dz.nr. 1.0.00.00.00.00.00 nr 110

ul. Popieuszki Olsztyn

LEGENDA :

- ① proj. budynek mieszkalny
② proj. obudowa poj. na odpady

teren biologicznie czynny

— teren utwardzony

zasięg oddziaływania

dz. nr. 38/29 i 38/31- pas
drogowy

zakres akt.mapy

proj. przyłącza :

ksPCV 16(1)

DN40mm

— przyłącze kan. sanitarnej


— przyłącze wodociągowe

przyłącze gazowe

- zasilanie energetyczne

- przyłacze

kanalizacji deszczowej

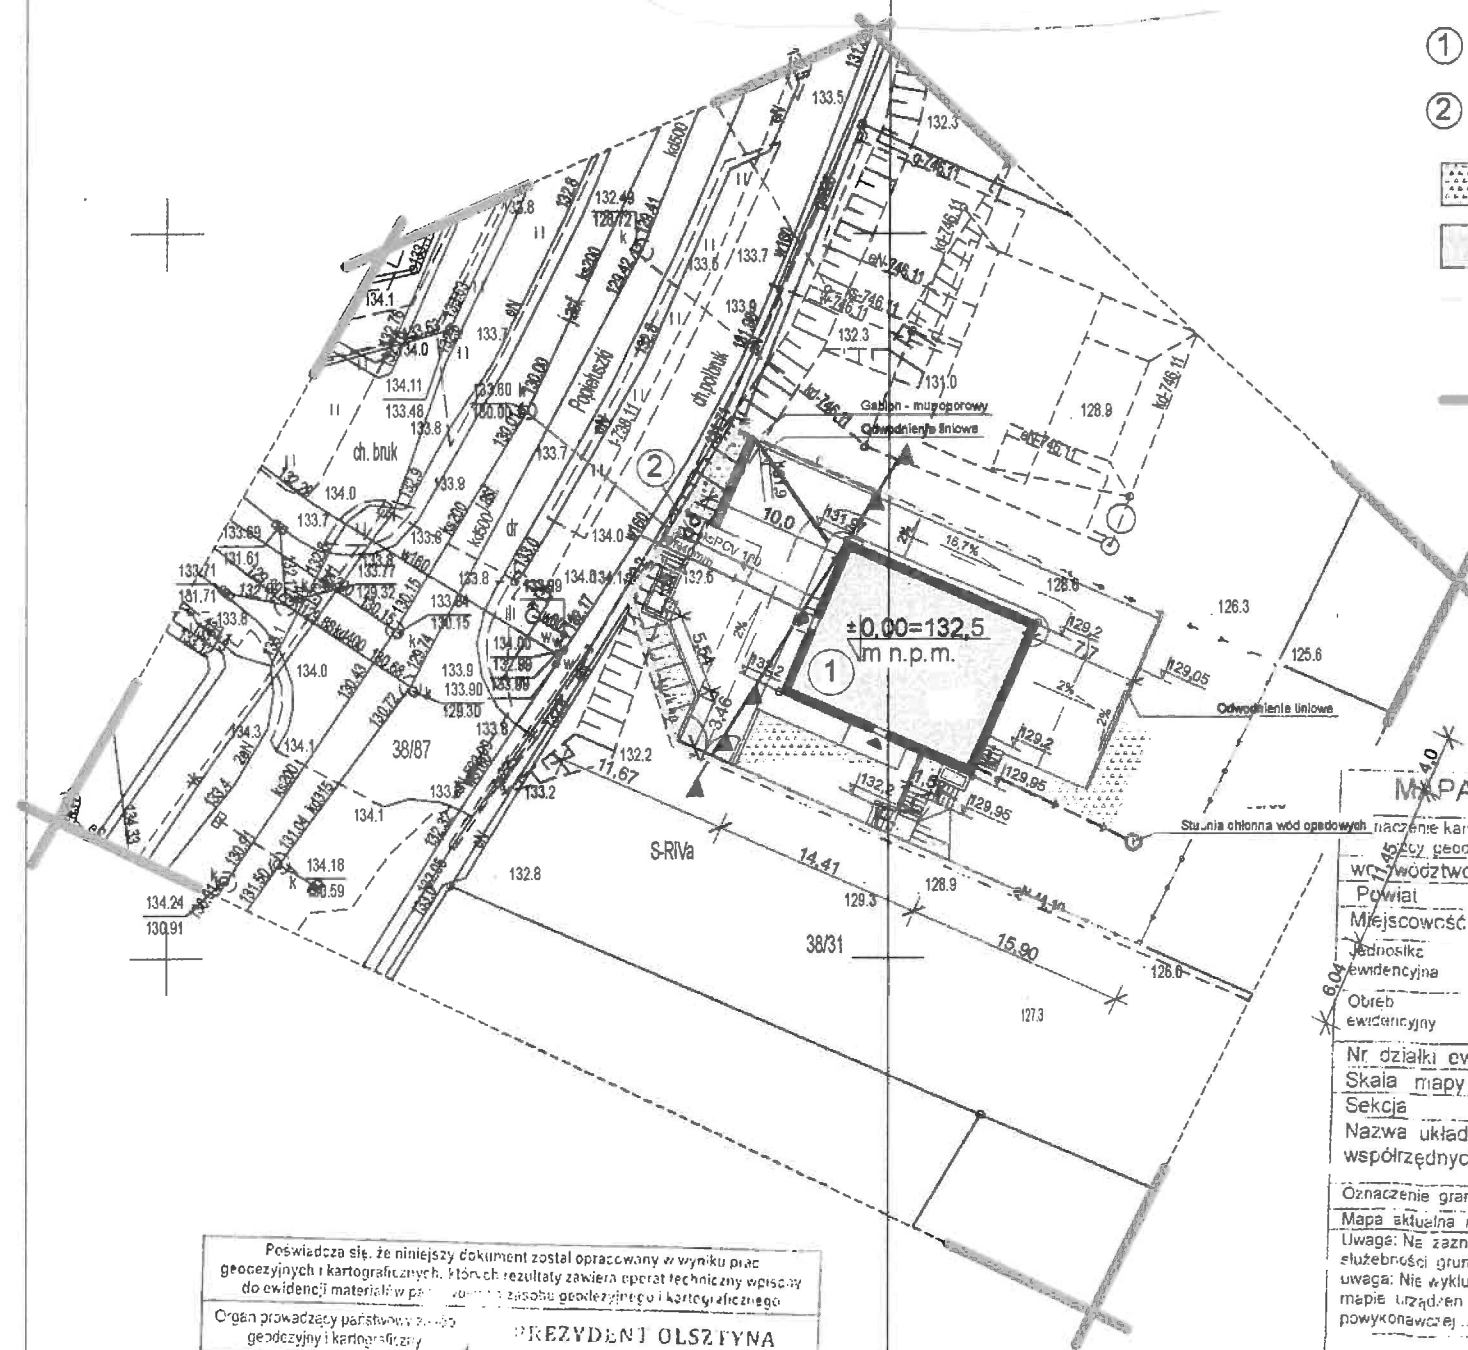

~~MAPA DO CELÓW PROJEKTOWYCH~~

nazwa kancelaryjne zgłoszenia		GN 6642 1.797.2014
wzrost		warminsko- mazurskie
Powiat		m. Olsztyn
Miejscowość		Olsztyn
Jednostka ewidencyjna	identyfikator	286201 1
Obszar ewidencyjny	nazwa	Olsztyn
	identyfikator	286201.1.0118
	nazwa	Ul. Popieluski
Nr działki ewidencyjnej		38/29
Skala mapy		1 : 500
Sektora		7 207.16.19.3.4; 7.207.16.19.4.3
Nazwa układu współrzędnych	Prostokątnych płaskich wysokości	PL-2000 Kronstadt 60
Oznaczenie granic obszaru aktualizacji		
Mapa aktualna na dzień		9.06.2014
Uwaga: Nie zaznaczonym kolorem zielonym obszary nie sprawdzane istnienie słubności gruntowych.		
Uwaga: Nie wykluza się istnienia w terenie innych nie wykazanych na niniejszej mapie urządzeń podziemnych, które nie były zgłoszone do inwentaryzacji powykonawczej.		

GEO-RANK DANUTA
PIENKOWSKA
10-150 Olsztyn, ul. Frydki 12/1
Tel. 89 627 67 97
NIP 750-2146156 REGON 280777386

Powiadza się, że niniejszy dokument został opracowany w wyniku prac geodezyjnych i kartograficznych, których rezultaty zawiera operat techniczny wpisany do ewidencji materiałów państwowych zasobu geodezyjnego i kartograficznego	
Organ prowadzący państwowy zasób geodezyjny i kartograficzny	PREZYDENT OLSZTYNA
Identyfikator ewidencyjny materiału zasobu - operatu technicznego	P.2862. 2014.777
Data wpisania operatu technicznego do ewidencji materiałów zasobu	2014-06-16
Imię, nazwisko i podpis osoby reprezentującej organ	Z IM. PREZYDENTA OLSZTYNA <i>[Podpis]</i> Pracownia Kartograficzno-Geodezyjna 52-001 Olsztyn, ul. Dąbrowskiego 10

PRAWA AUTORSKIE:

Wszystkie prawa autorskie dotyczące niniejszego rysunku jak również całej dokumentacji projektowej, której rysunek jest częścią, należą do Autorskiej Pracowni Architektonicznej arch. Katarzyna Anna Pilerek. Niniejszy rysunek może być udostępniony i wykorzystany zgodnie z umową:

UMOWA -



AUTORSKA PRACOWNIA ARCHITEKTONICZNA
mgr inż. arch. KATARZYNA PILAREK

ul. Lipowa 31, 10-065 Olsztyn
tel. 880 103 727
email: kapiarchi@poczta.onet.pl

projektowali:

mgr inż. arch. Katarzyna Pilarek
WM - 0029
Up. Nr. 210/92/OL bud. nr 210/92/OL

temat:

DOM JEDNORODZINNY
PROJEKT ZAMIENNY DO
PROJEKTU ZAGOSPODAROWANIA
TERENU

ul. Popieuski Olsztyn
inwestor:

Ul. ~~_____~~ Olsztyn

status projektu:

PROJEKT ZAMIENNY

tytuł:

PROJEKT ZAGOSPODAROWA NIA TERENU

data:

2015-12-31

skala:

1:500

nr rvs.

A.02.1

projekt wykonano za pomocą programu ArchiCad 19
licencja jednostanowiskowa nr. 2-2819003

URZĄD MIASTA OLSZTYNA
Wydział Rozwoju Miasta i Budownictwa
Plac Jana Pawła II 1
10-101 Olsztyn